


SCHEMAT WYWIEWNO-WYWIEWNY ZESPÓŁ NR 8

WYWIEW





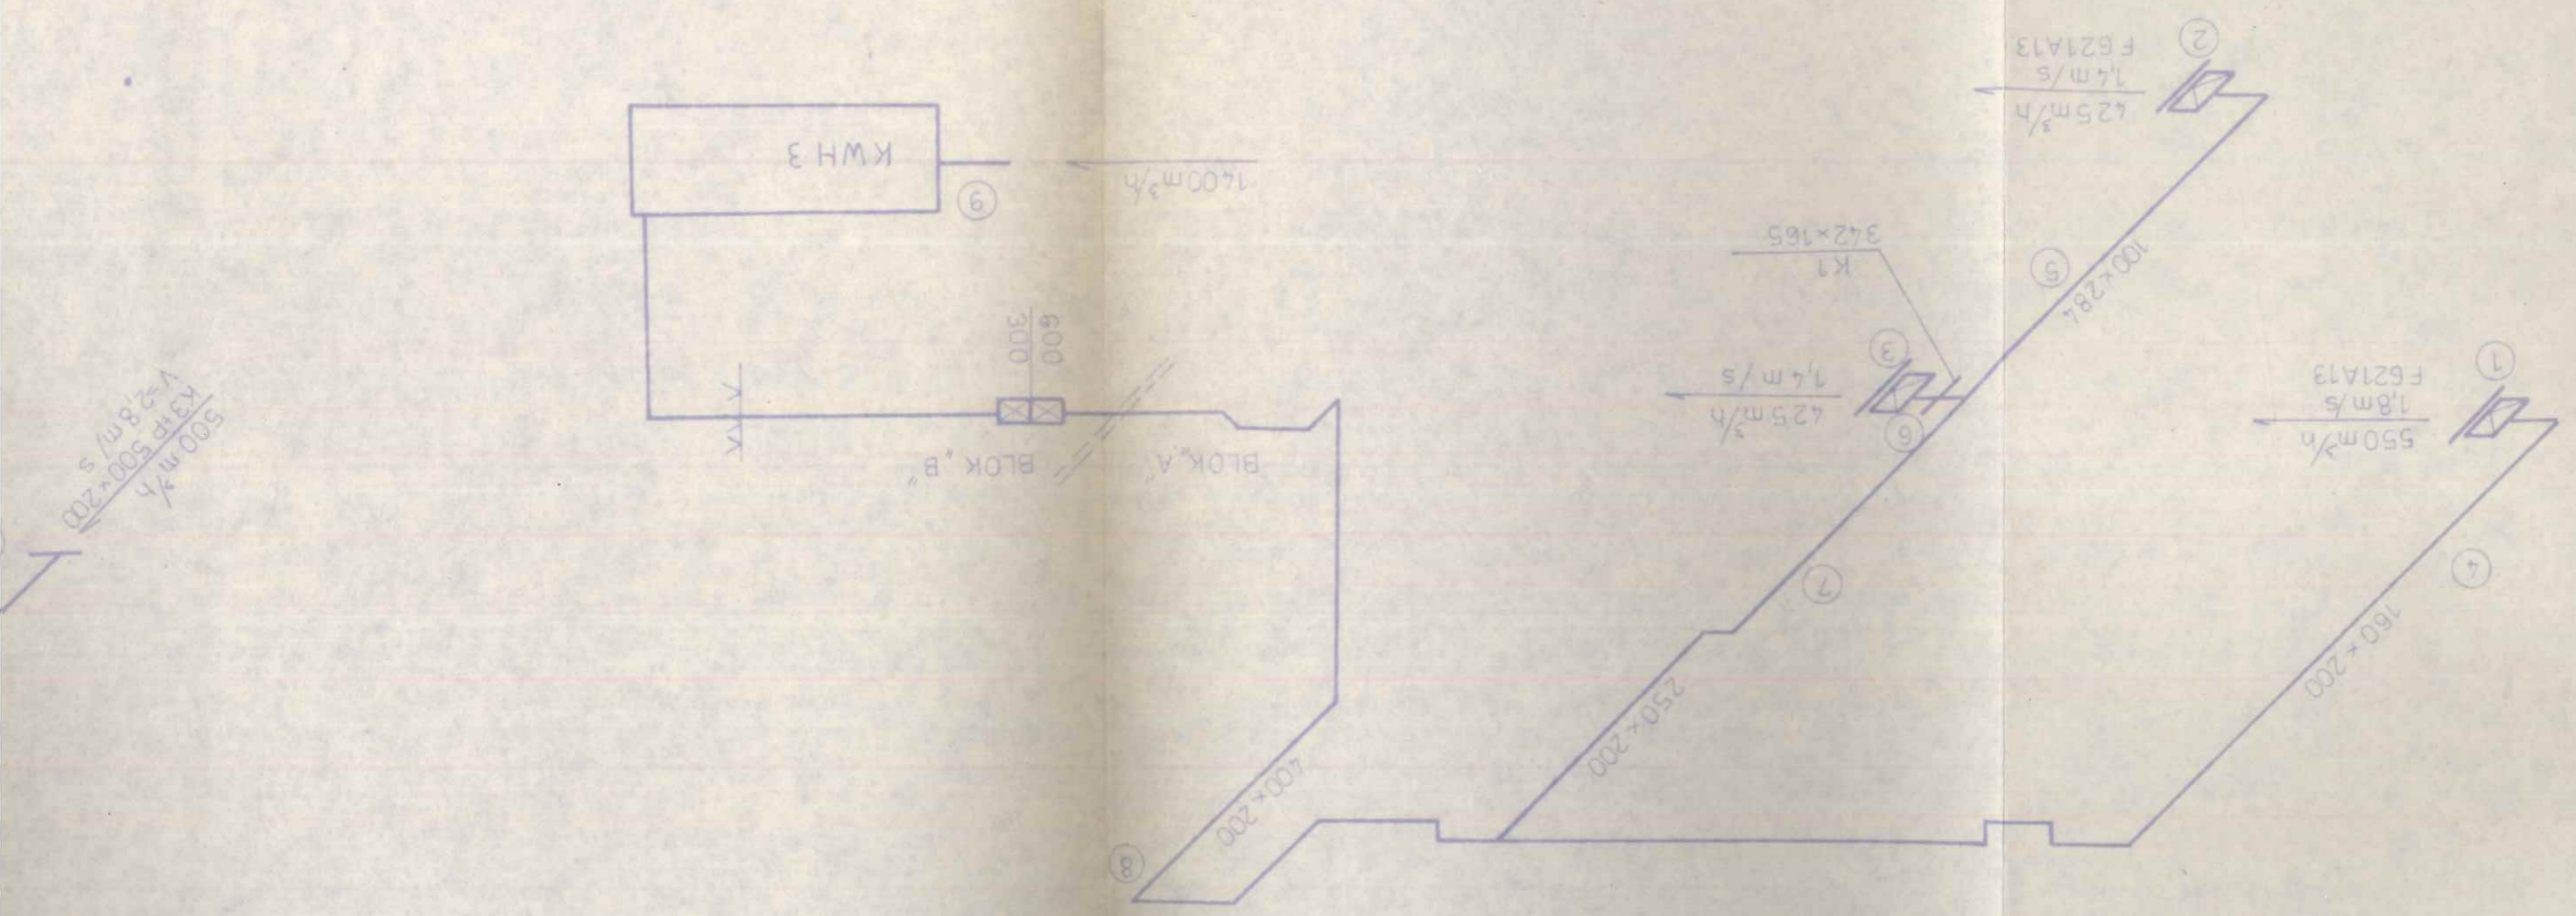

SCHEMAT NR 5  
PINCZOW - BLOK "A"

*Dokumentacja powykonawcza*  
INSPEKTOR NADZORY  
Stanisław Maciejowski  
Nr ud. 39706

- UWAGA**
1. SCHEMAT ZESPÓŁU NR 7 ORAZ ZESTAWIENIE KRYZ DŁAWIĄCYCH UJĘTO W PROJEKCIE: "INSTALACJA WENTYLACJI MECHANICZNEJ" W BLOKU "C"
  2. SCHEMAT ZESPÓŁU NR 9 ORAZ ZESTAWIENIE KRYZ DŁAWIĄCYCH UJĘTO W PROJEKCIE: "INSTALACJA KLIMATYZACJI I WENT. MECH." W BLOKU "B"

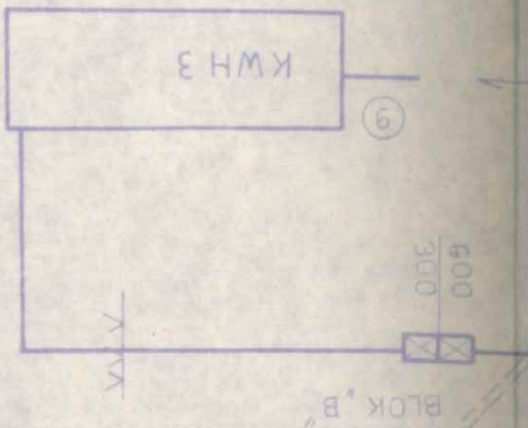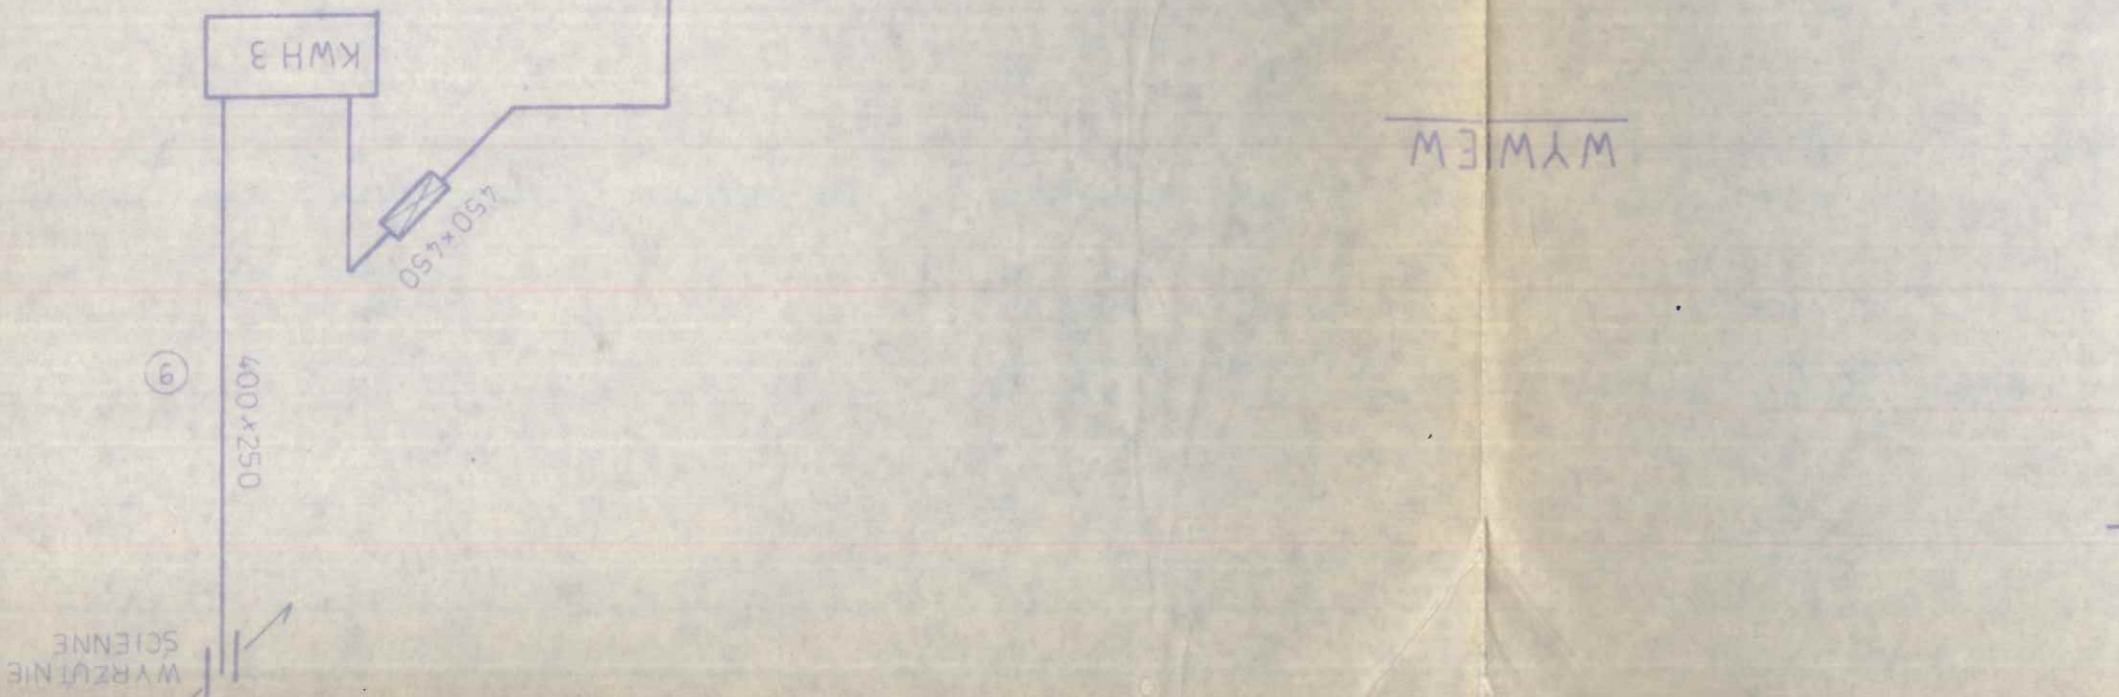

10-WYMIERNY ZESPÓŁ NR 8